Anlage 3 zur Vorlage 120/2015

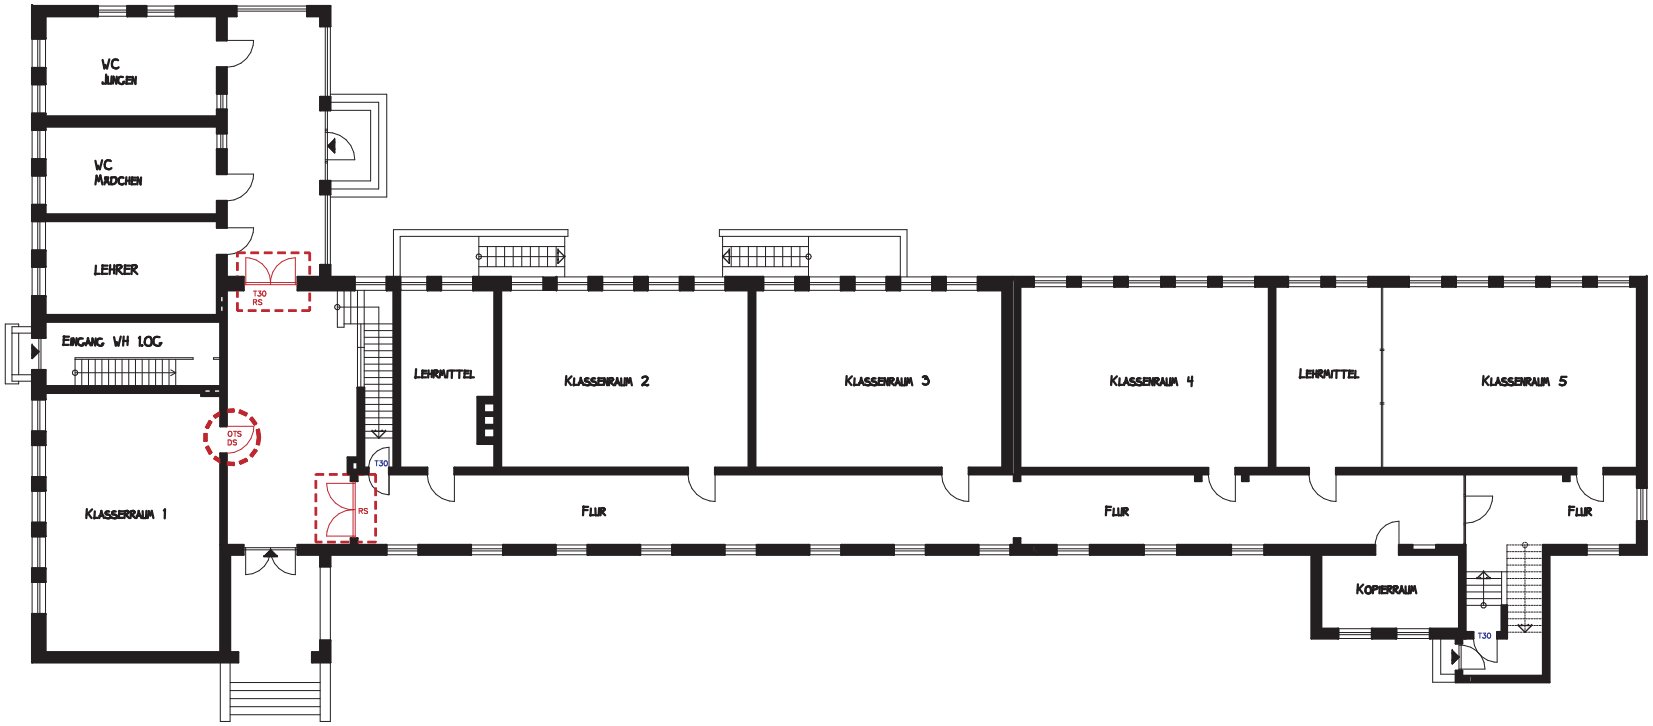

BESTANDSPLAN

GEMEINDE NOTTULN
GEBÄUDEMANAGEMENT
STIFTSPLATZ 7/8
48301 NOTTULN

PROJEKT SEBASTIAN GRUNDSCHULE
WYBBERT 12

SEBASTIAN GRUNDSCHULE
48301 NOTTULN / DARUP

FLURSTÜCK: 1050
FLUR: 9
GEMARKUNG: DARUP

GEZ.	.....	DATUM	Juli 2015
GEPR.	.....	MASSTAB	1 : 200
INDEX	:	PLANNR.	:

PLAN

GRUNDRISS ERDGESCHOSS

Anlage 3 zur Vorlage 120/2015

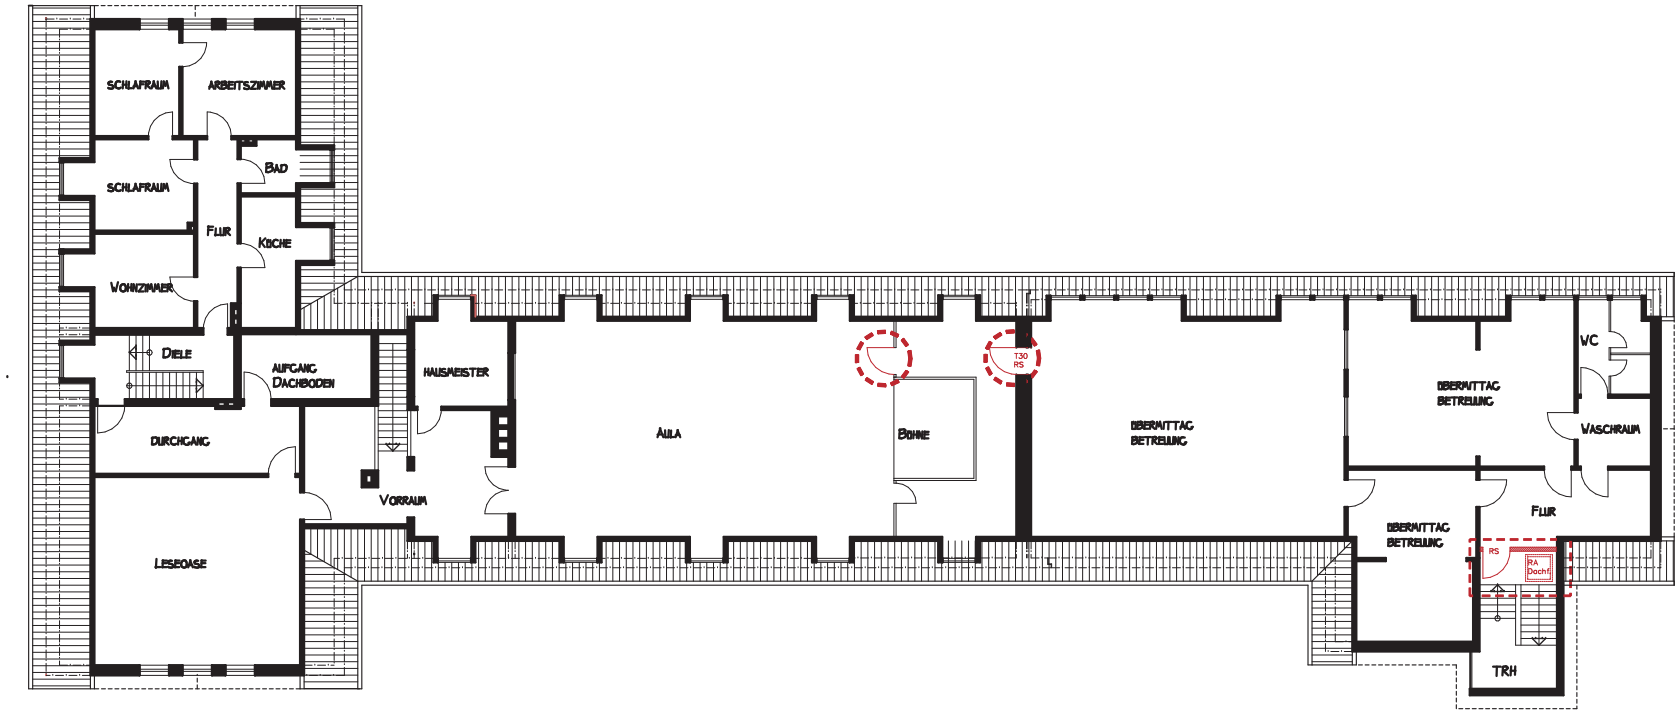

BESTANDSPLAN

GEMEINDE NOTTULN
GEBÄUDEMANAGEMENT
STIFTSPLATZ 7/8
48301 NOTTULN

PROJEKT SEBASTIAN GRUNDSCHULE
WYBBERT 12

SEBASTIAN GRUNDSCHULE
48301 NOTTULN / DARUP

FLURSTÜCK: 1050
FLUR: 9
GEMARKUNG: DARUP

GEZ.	.....	DATUM	Juli 2015
GEPR.	.....	MASSTAB	1 : 200
INDEX	:	PLANNR.	:

PLAN

GRUNDRISS OBERGESCHOSS

Anlage 3 zur Vorlage 120/2015

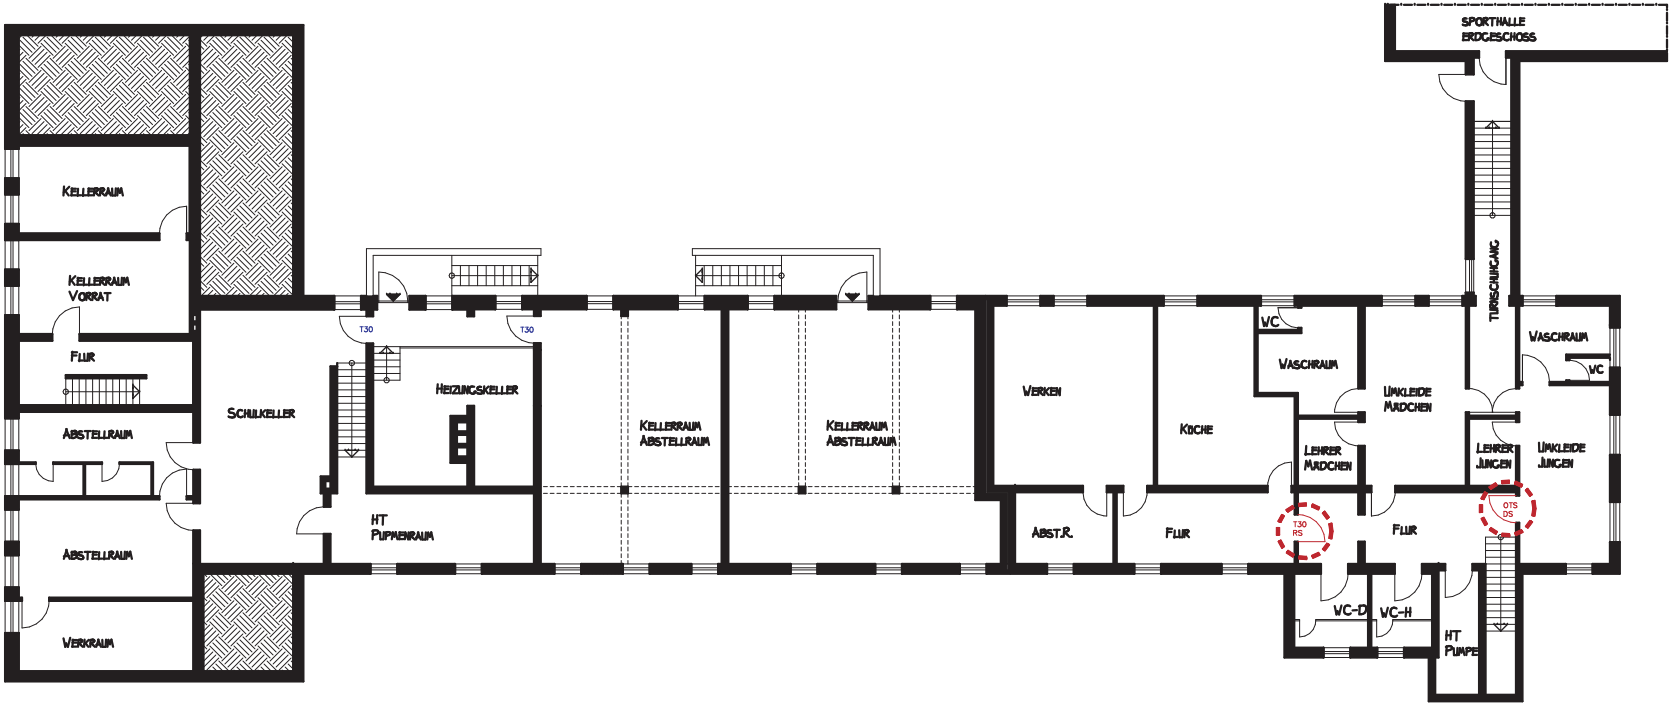

BESTANDSPLAN

GEMEINDE NOTTULN
GEBÄUDEMANAGEMENT
STIFTSPLATZ 7/8
48301 NOTTULN

PROJEKT SEBASTIAN GRUNDSCHULE
WYBBERT 12

SEBASTIAN GRUNDSCHULE
48301 NOTTULN / DARUP

FLURSTÜCK: 1050
FLUR: 9
GEMARKUNG: DARUP

GEZ.	.....	DATUM	Juli 2015
GEPR.	.....	MASSTAB	1 : 200
INDEX	:	PLANNR.	:

PLAN

GRUNDRISS KELLERGESCHOSS